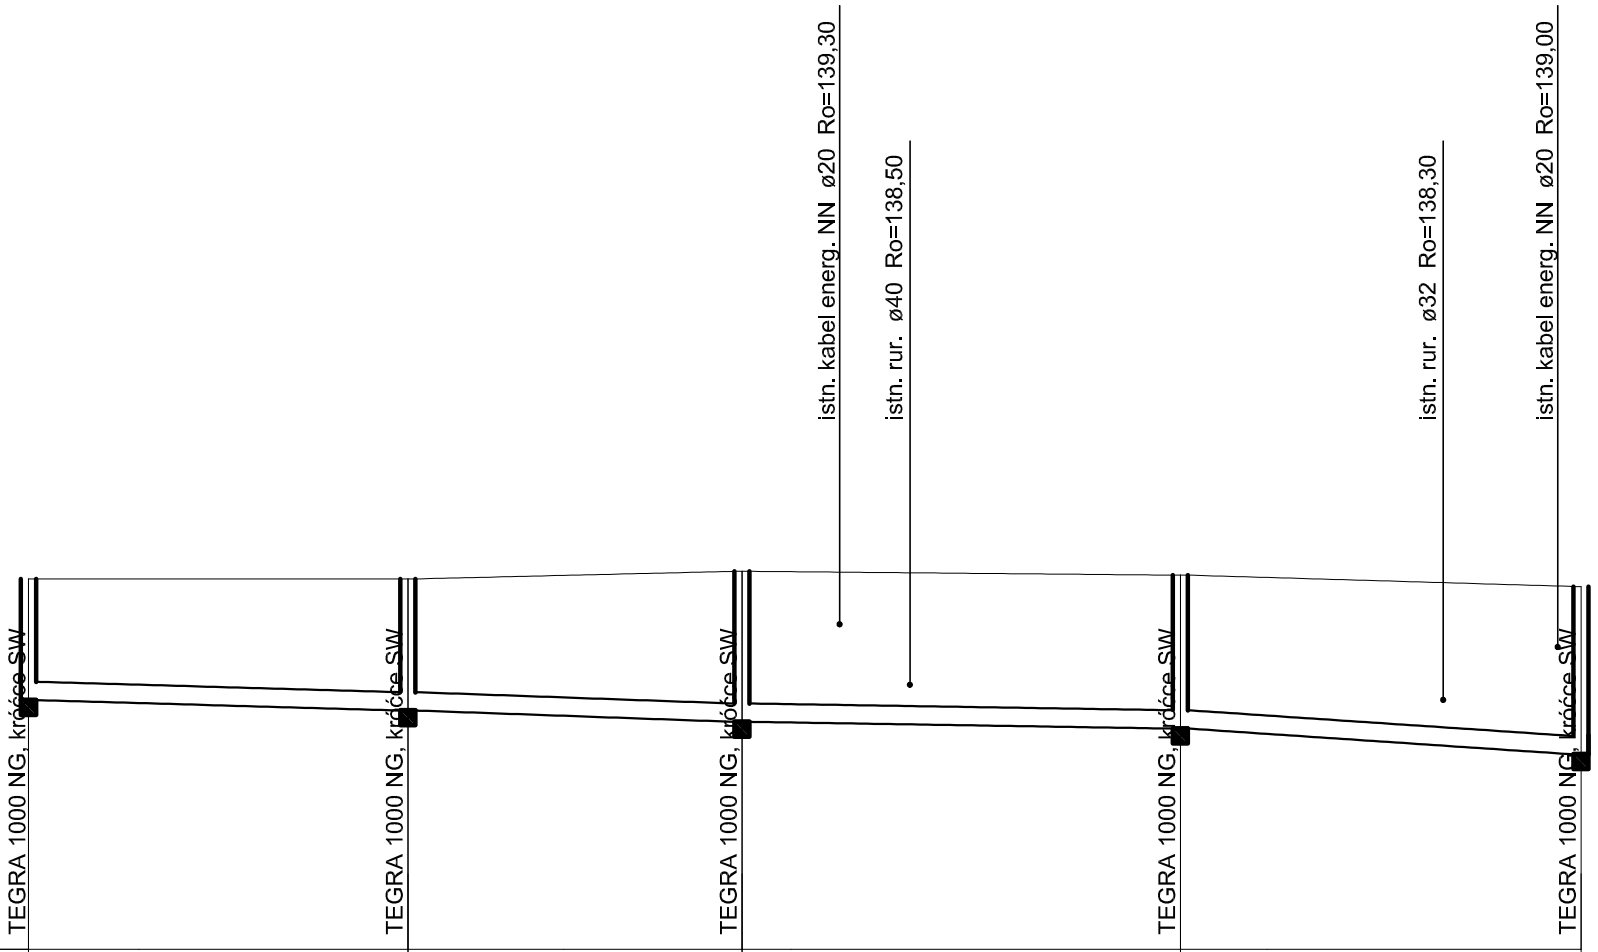

Poziom porównawczy 135,00 m n.p.m.

Rzędna terenu projektowanego	139,90	139,90	140,00	139,95	139,80
Rzędna terenu istniejącego					
Rzędna dna kanału	138,30	138,16	138,01	137,92	137,58
Zagłębienie dna kanału [m]	1,60	1,74	1,99	2,03	2,22
Odległości [m]		25,1	22,1	29,0	26,5
Średnice, materiał / Spadek		~~250×7,3~~ PVC-U_SDR34_rs 0,5 %	~~250×7,3~~ PVC-U_SDR34_rs 0,7 %	~~250×7,3~~ PVC-U_SDR34_rs 0,3 %	~~250×7,3~~ PVC-U_SDR34_rs 1,3 %
Długość trasy [m]	0,0	25,1	47,2	76,3	102,8
	S27	S26	S25	S24	S6

	Nazwisko	Nr upr.	Data:	Podpis
PROJEKTOWAŁ.:	mgr inż. Tomasz Bartoszek upr. w spec. instalacyjnej w zakresie sieci i inst. elektrycznych	211/01/DUW	2019.10.10	
WSPÓŁPRACA:				
KREŚLIŁ.:	Paweł Macher	–	2019.10.10	

Przedsiębiorstwo Handlowo Usługowe
CADIMA
GŁOGÓW ,ul. Oriona 1/13
tel. +48 604 264 328
www.cadima.pl , e-mail: cadima@o2.pl

OBIEKT:
Sieć kanalizacji grawitacyjnej
Biała Kolonia gm. Chojnów

INWESTOR:
Gmina Chojnów
ul. Fabryczna 1
59–225 Chojnów

PROJEKT:
SIEĆ KANALIZACJI SANITARNEJ Etap BIAŁA

NAZWA RYSUNKU:
PROFIL PODŁUŻNY
SIEĆ KANALIZACJI SANITARNEJ

SKALA: 1:100/500
FORMAT: A+
NR PROJ.:
FAZA: PB
NR RYS.: 04
ZMIANA: A